



北側立面図



東側立面図

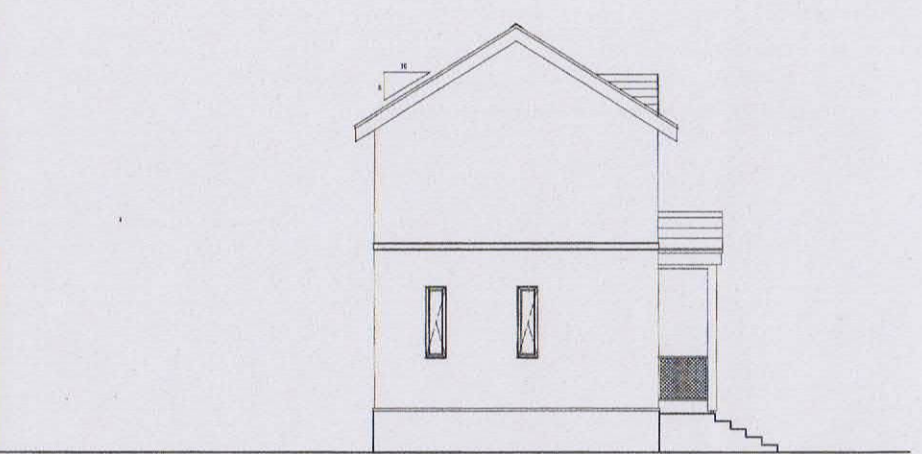


南側立面図

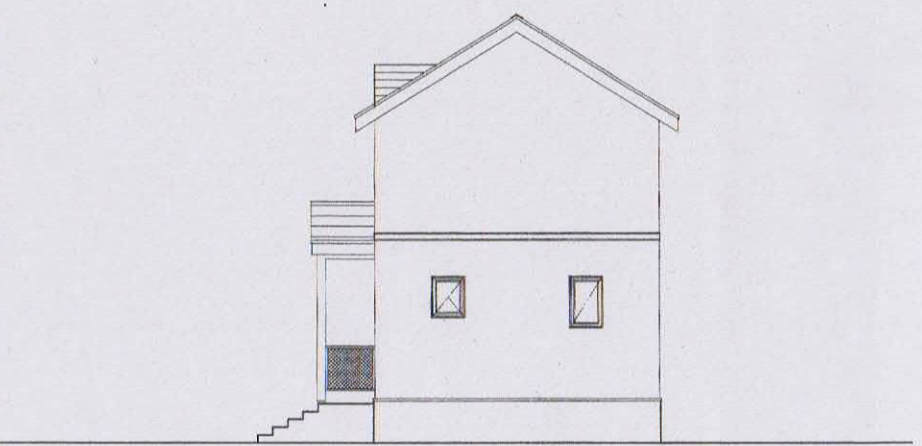

西側立面図

# 竣工図

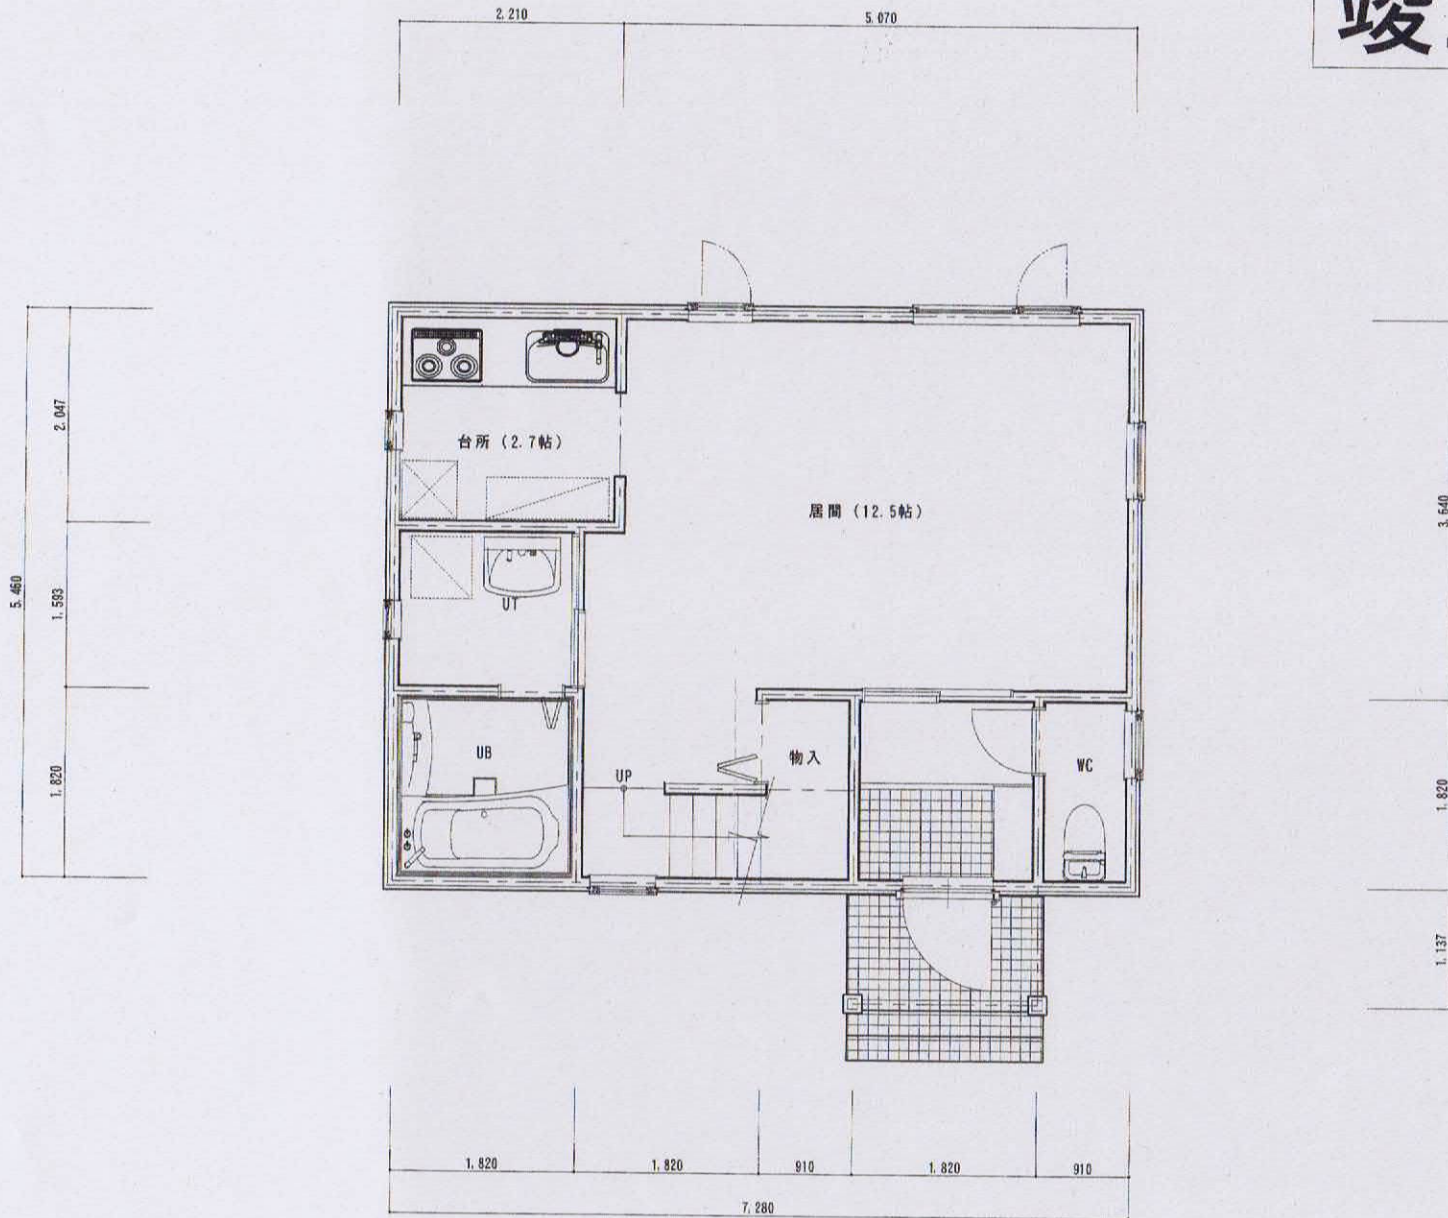

株式会社 クレスト・ホーム

F005-0018  
 札幌市東区北18条東6丁目1-46  
 TEL011-752-5011  
 FAX011-752-5021


承認印	承認印	承認印	承認印

年月日
縮尺

工事名称	今井造林ニ町住宅A棟 新築工事
図面名	1階 平面図

図面番号

# 竣工図

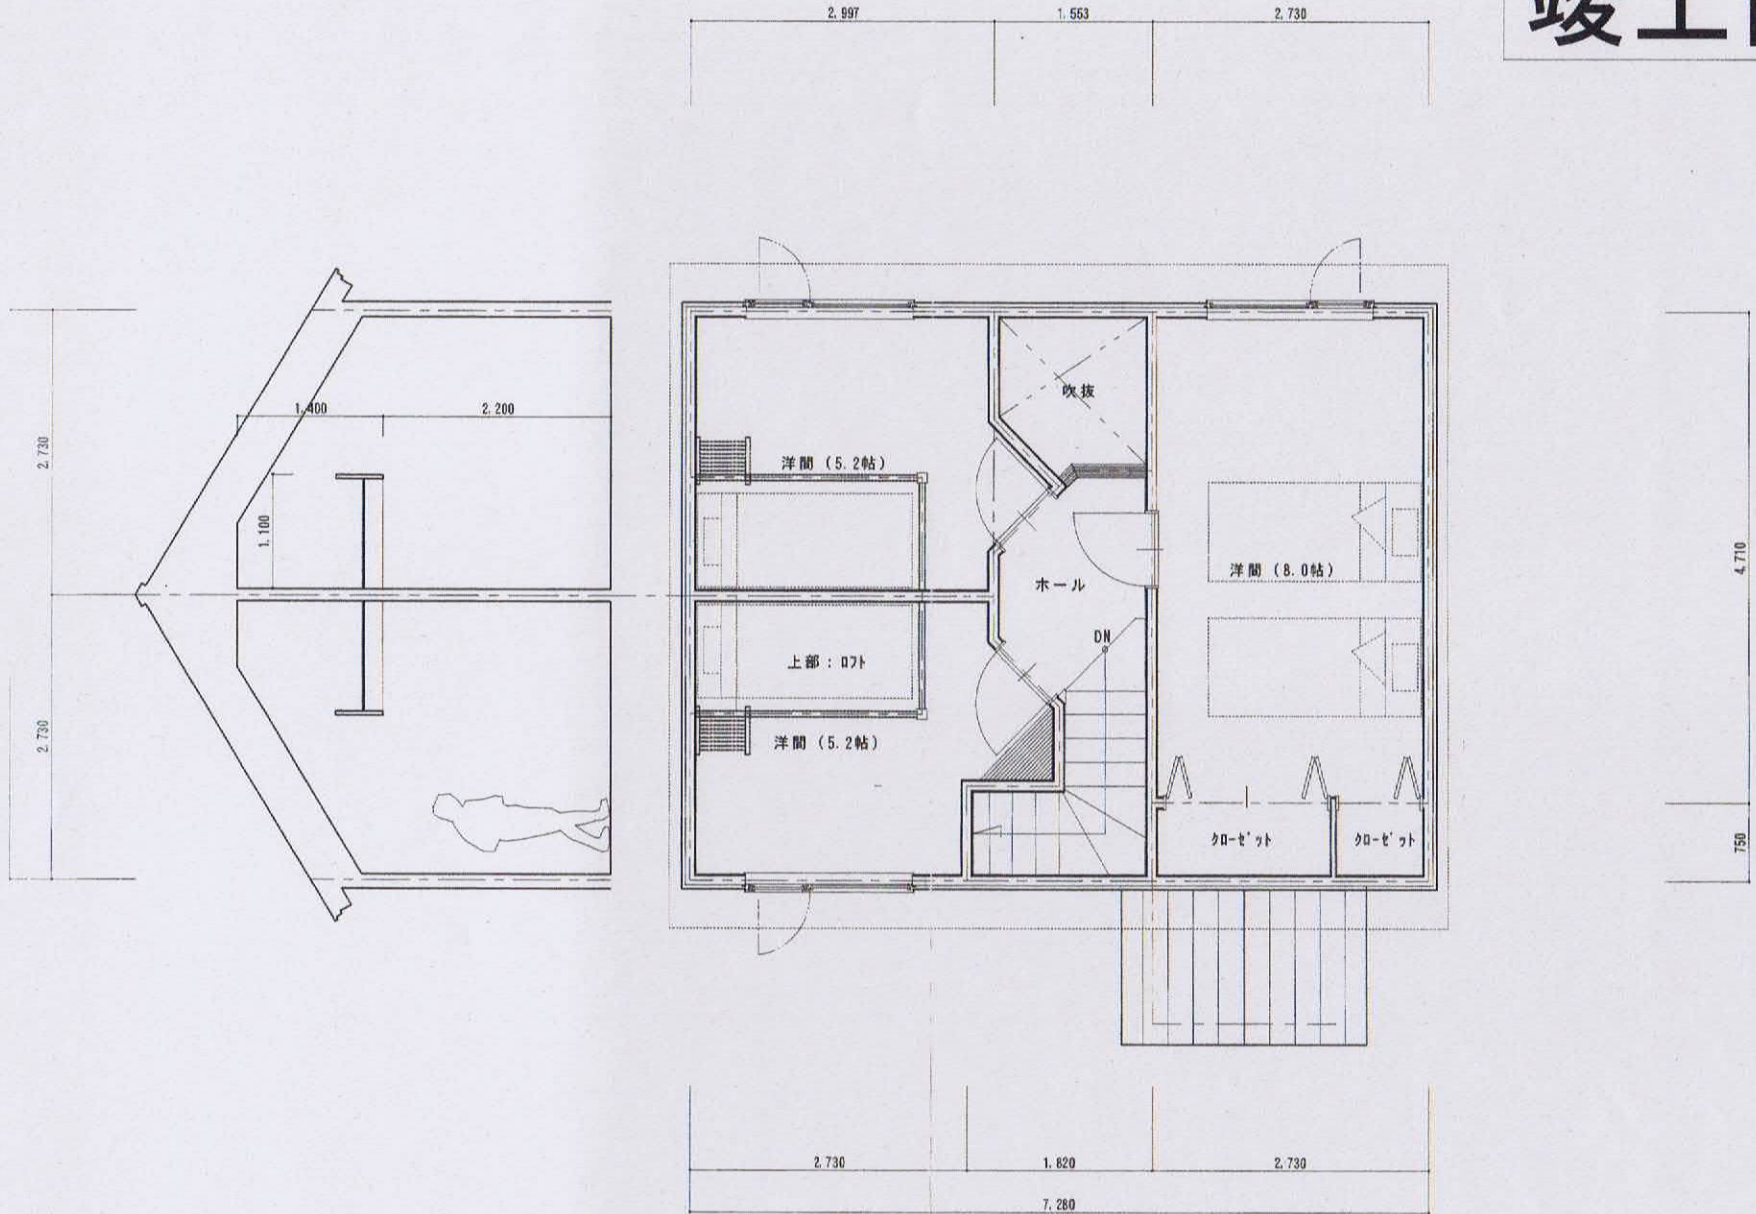

株式会社 クレスト・ホーム

〒065-0018  
 札幌市東区北18条東6丁目1-46  
 TEL 011-752-6911  
 FAX 011-752-6921

承認印	承認印	承認印	承認印	年月日
				編入

工事名称  
 今井造林ニシ町住宅A棟 新築工事  
 図面名  
 2階 平面図

図面番号